

M = 1:50 0 5m


Index	Geschoß	Datum	Änderungsbeschreibung

Information entsprechend ÖNORM A4200-2  
 3D Aufnahme  
 AutoCAD 2015  
 10/15 Wien

Vermaßstab  
 = 1:50  
 = 1:50  
**BOGENSBERGER**  
 Vermessung ZT

**BESTANDSPLAN**  
**SCHLOSS WALKENSTEIN**  
 Walkenstein 1, 3752 Walkenstein

Grundriss  
 OBERGESCHOSS - Teil 2  
 M = 1:50



HÖHENBEZUG  
 Adria

KOORDINATENSYSTEM  
 Gauß-Krüger M34

ORIENTIEREN  
 10140  
 1/1

AUFRAGGEBER  
 Dr. Stefan Risch  
 Walkenstein 1  
 3752 Wien

PLANVERFASSTER  
 Bogensberger Vermessung ZT GmbH  
 1000 Wien  
 www.bogensberger.com  
 +43 (0)1 317 7467

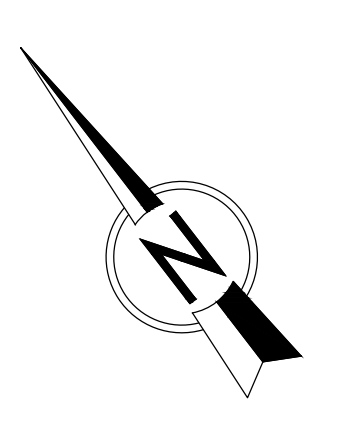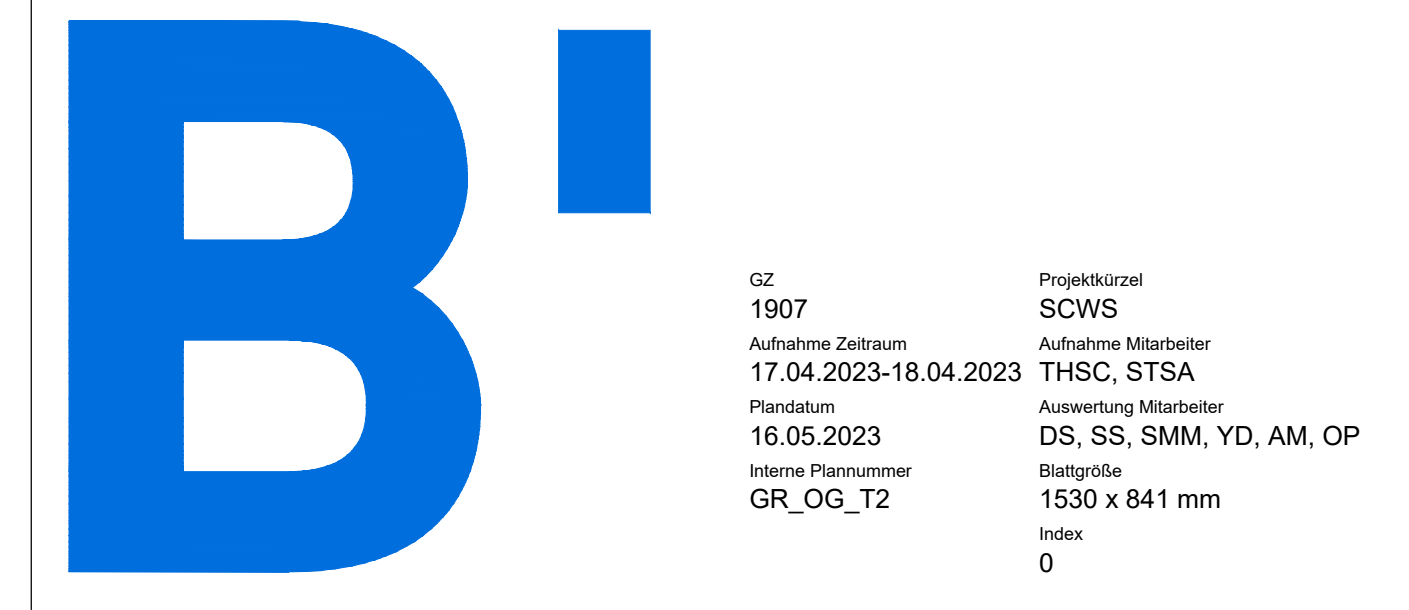

M = 1:50 0 5m

LEGENDE			
PH	Panzenhöhe	PT	Putz
STW	Stützwerk	ES/ERT	Stromkasten
STH	Stichtafe	OK	Öfen
LDK	Lüftung/Leuchte	UL	Umklekabine
BR	Bauweise	FKK	Fußboden-Deckplatte
DB	Deckplatte	DKK	Decke-Deckplatte
RKR	Raumtrenne		
Schraffur	Stiegenabgang	---	Asche
Druckstrich	Asche	---	müll-messbar
versteckte Linie			
Projektionslinie			

Index	Geschoß	Datum	Änderungsbeschreibung

Information entsprechend ÖNORM A4200-2  
 3D Aufnahme  
 AutoCAD 2015  
 10/15 Wien

Vermaßstab  
 = 1:50  
 = 1:50  
**N 48° B' 18"**  
**BOGENSBERGER**  
 Vermessung ZT

**BESTANDSPLAN**  
**SCHLOSS WALKENSTEIN**  
 Walkenstein 1, 3752 Walkenstein

Grundriss  
 OBERGESCHOSS - Teil 1  
 M = 1:50

HÖHENBEZUG  
 Adria

KOORDINATENSYSTEM  
 Gauß-Krüger M34

ORIENTIEREN  
 10140  
 1/1

AUFRAGGEBER  
 Dr. Stefan Risch  
 Walkenstein 1  
 3752 Wien

PLANVERFASSTER  
 Bogensberger Vermessung ZT GmbH  
 1000 Wien  
 www.bogensberger.com  
 +43 (0)1 317 7467

