


Index	Gezeichnet	Datum	Änderungsbeschreibung
-------	------------	-------	-----------------------

Information entsprechend ÖNORM A4200-2  
 1:100  
 3D Aufnahme  
 10.05.2023  
 AutoCAD 2015  
 10.05.2023

**BOGENSBERGER**  
 Vermessung ZT

**BESTANDSPLAN**  
**SCHLOSS WALKENSTEIN**  
 Walkenstein 1, 3752 Walkenstein

Grundriss  
 ERDGESCHOSS - Teil 2  
 M = 1:50



**HÖHENBEZUG**  
 Adria

**KOORDINATENSYSTEM**  
 Gauß-Krüger M34

**ORIENTIEREN**  
 10140

**AUFTRAGGEBER**  
 Dr. Stefan Risch  
 Walkenstein 1  
 3752 Walkenstein

**PLANVERFASSENDE**  
 Bogenberger Vermessung ZT GmbH  
 1000 Wien  
 www.bogenberger.com  
 +43 (0) 1 317 1467

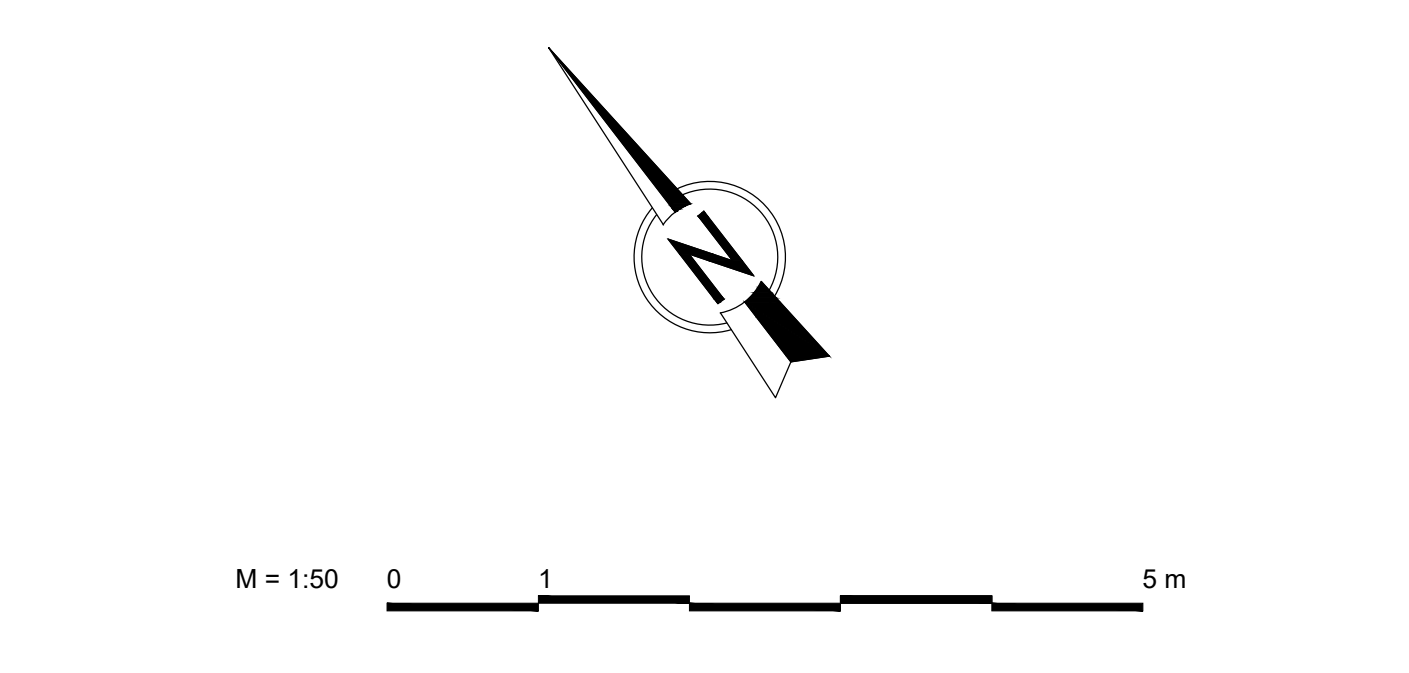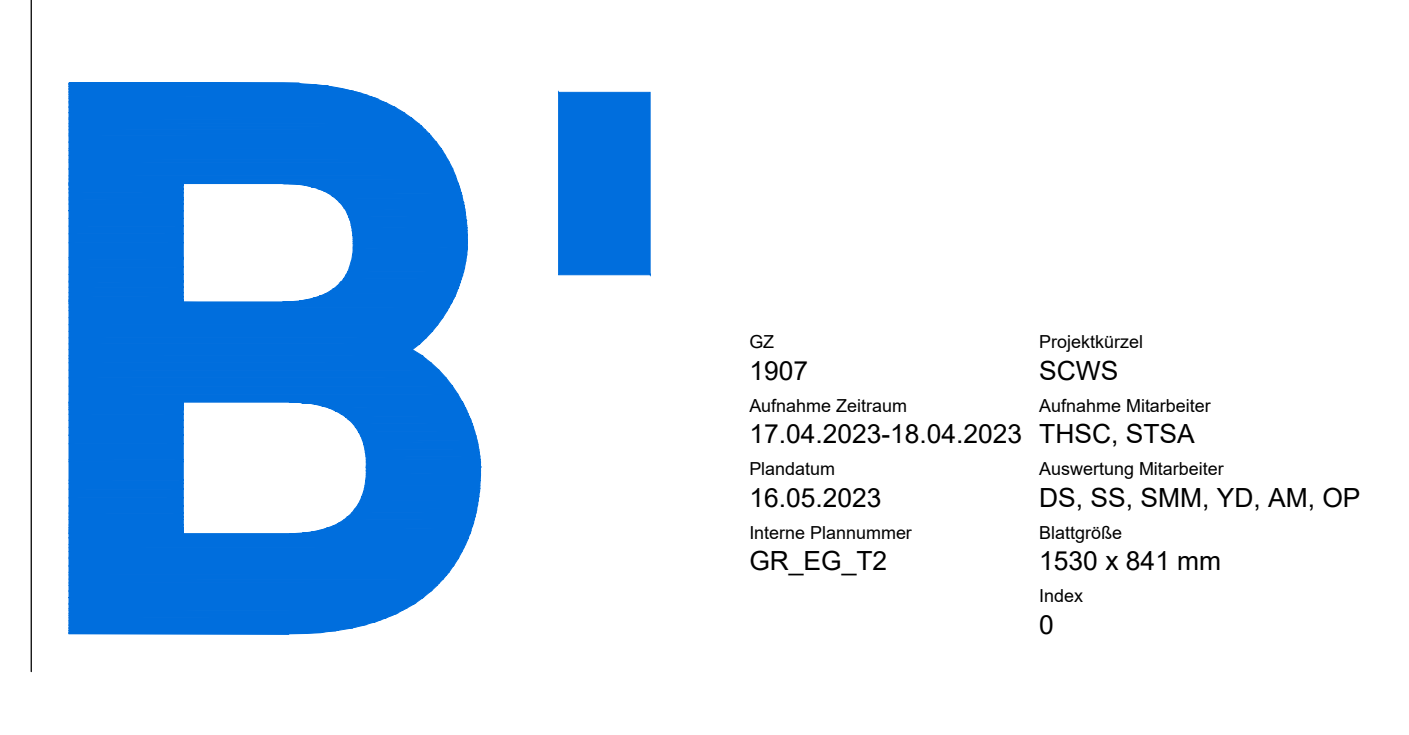


Index	Gezeichnet	Datum	Änderungsbeschreibung
-------	------------	-------	-----------------------

Information entsprechend ÖNORM A4200-2  
 1:100  
 3D Aufnahme  
 10.05.2023  
 AutoCAD 2015  
 10.05.2023

**BOGENSBERGER**  
 Vermessung ZT

**BESTANDSPLAN**  
**SCHLOSS WALKENSTEIN**  
 Walkenstein 1, 3752 Walkenstein

Grundriss  
 ERDGESCHOSS - Teil 1  
 M = 1:50

**HÖHENBEZUG**  
 Adria

**KOORDINATENSYSTEM**  
 Gauß-Krüger M34

**ORIENTIEREN**  
 10140

**AUFTRAGGEBER**  
 Dr. Stefan Risch  
 Walkenstein 1  
 3752 Walkenstein

**PLANVERFASSENDE**  
 Bogenberger Vermessung ZT GmbH  
 1000 Wien  
 www.bogenberger.com  
 +43 (0) 1 317 1467

